





СИТУАЦИОННЫЙ ПЛАН  
Масштаб 1:2000

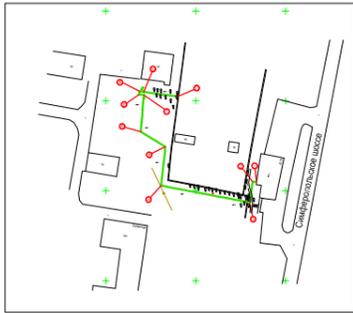


ИСПОЛНИТЕЛЬНЫЙ ЧЕРТЕЖ ТЕПЛОСЕТИ  
План масштаба 1:500

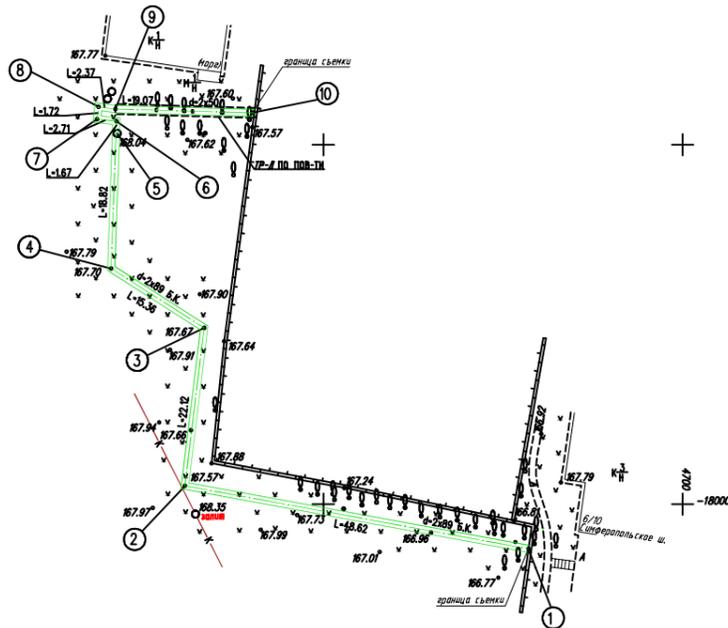




ПРОДОЛЬНЫЙ ПРОФИЛЬ

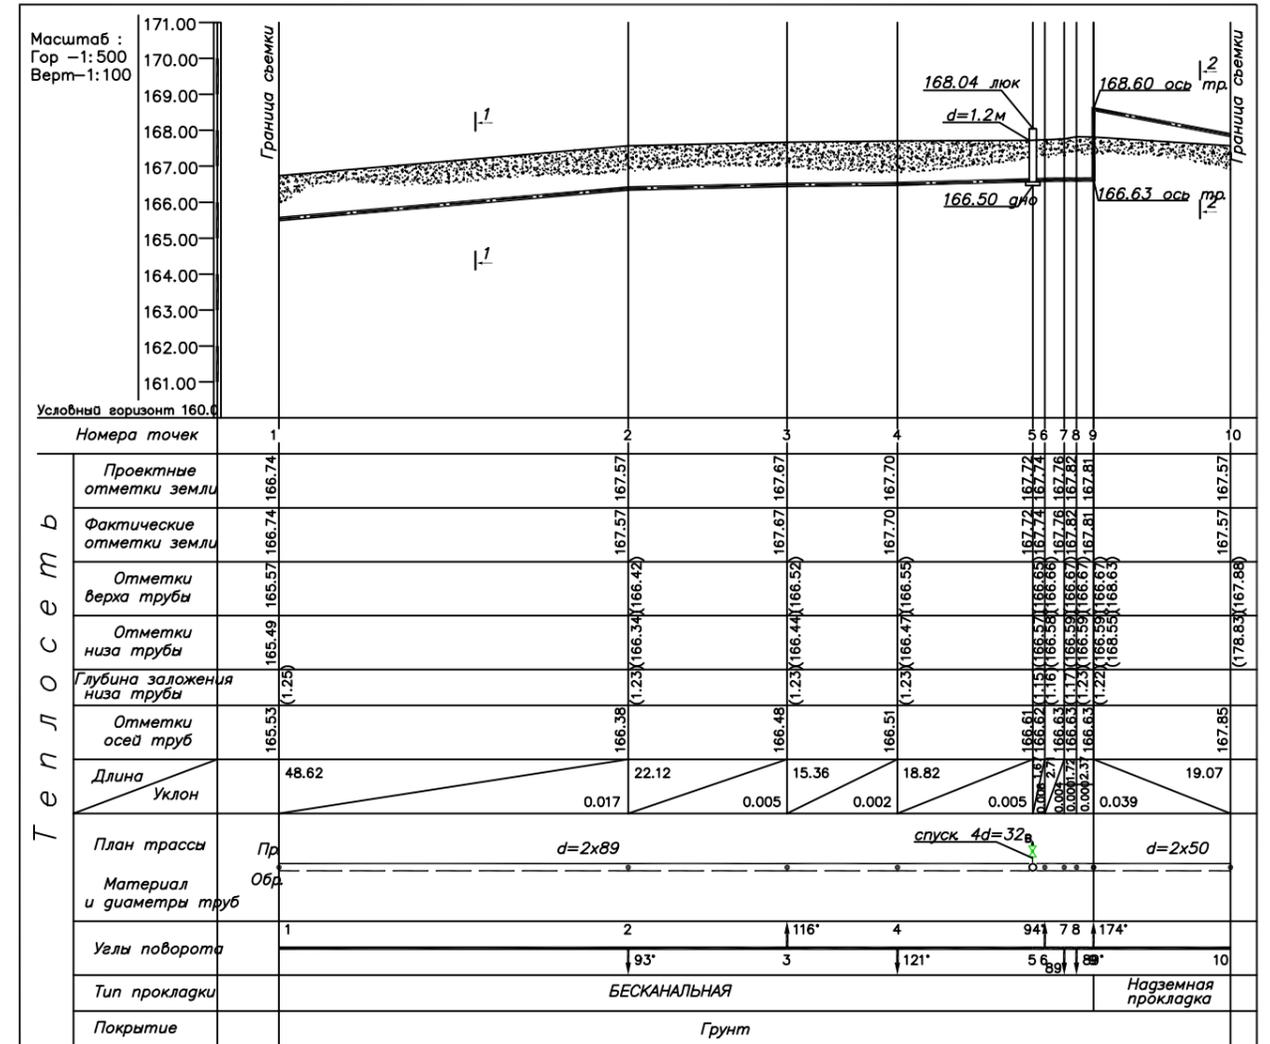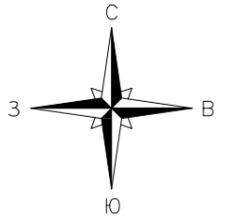

Сечение 1-1

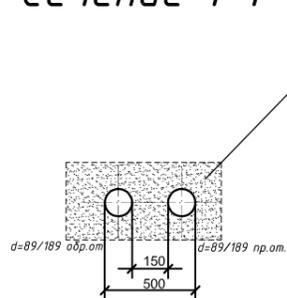

Сечение 2-2

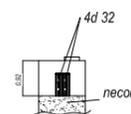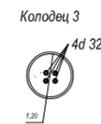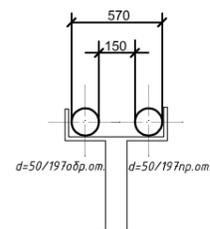

Условные обозначения:  
 - теплотрасса  
 - канализация

Договор N6/199ж

L теплотрассы =132.46м  
 Приложение - каталог координат

Тел. 8(495)548-56-25	ООО "Геодезия"	
Исполнительный чертеж теплотрассы (план трассы, профиль) г. Москва, Новомосковский АО, г. Щербинка.		
Проектная организация		
Административная инспекция		
Строительство начато		
Строительство закончено		
Должность	Подпись	Фамилия
Тех. директор		Колобов М.М.
Гл. инженер		Барaban С.В.
Нач. участка		
Прораб		
Геодезист	Сметанин А.Н.	